



遊仙橋地区 (R-20ブロック) 平面図

A1:S-1/ 500
A3:S-1/1000

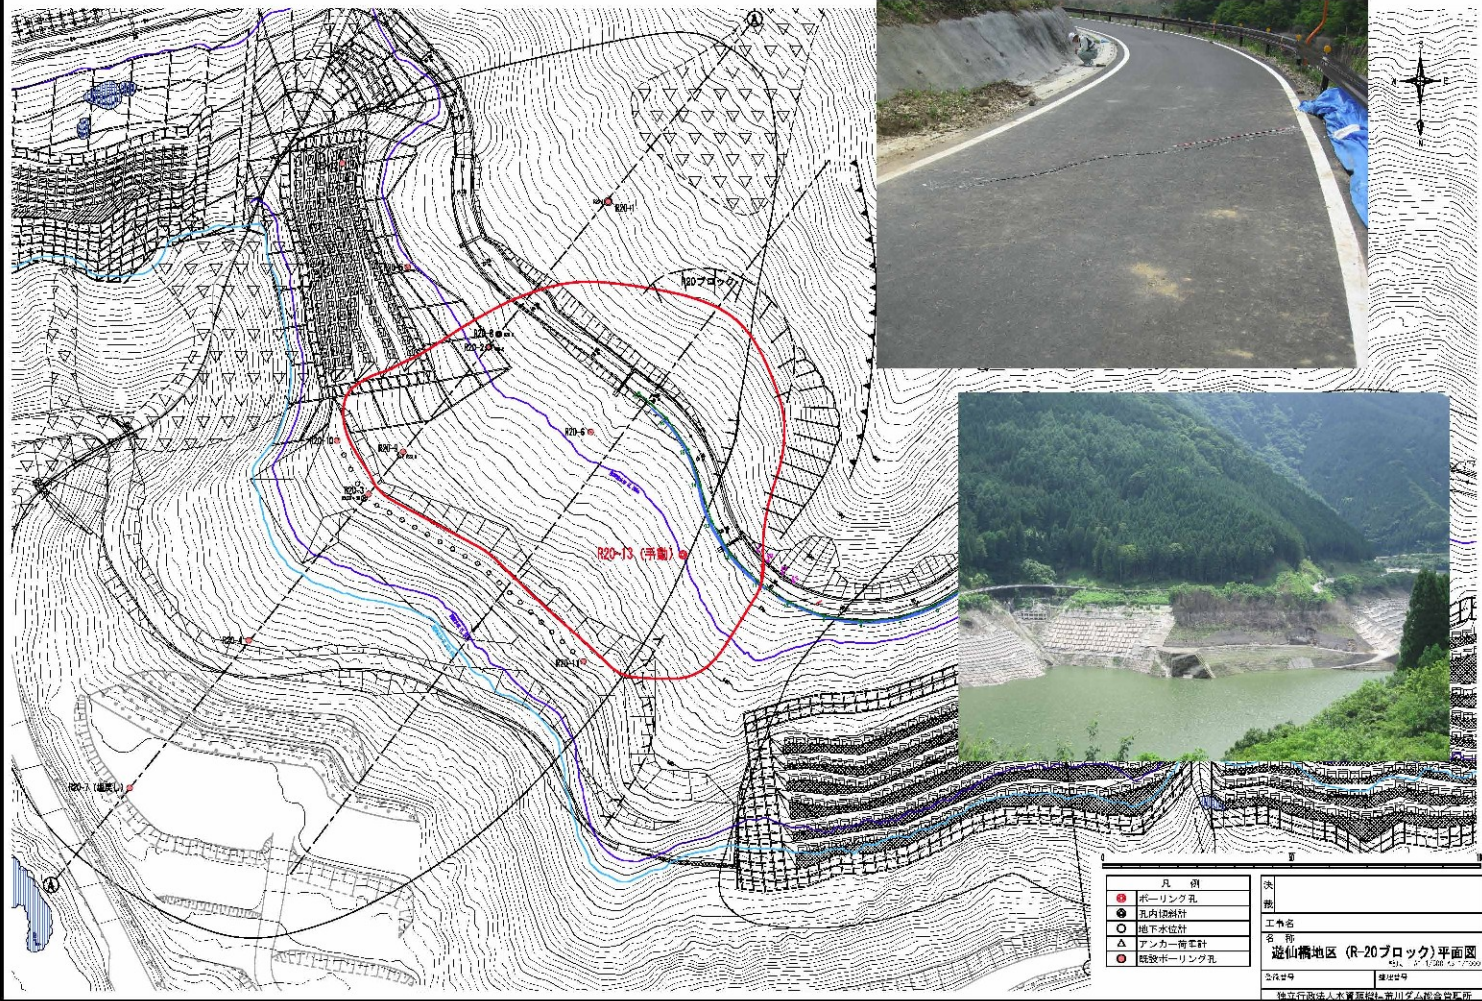


遊仙橋地区 (R-20ブロック) 平面図

A1: 9-1/500
A3: 9-1/1000

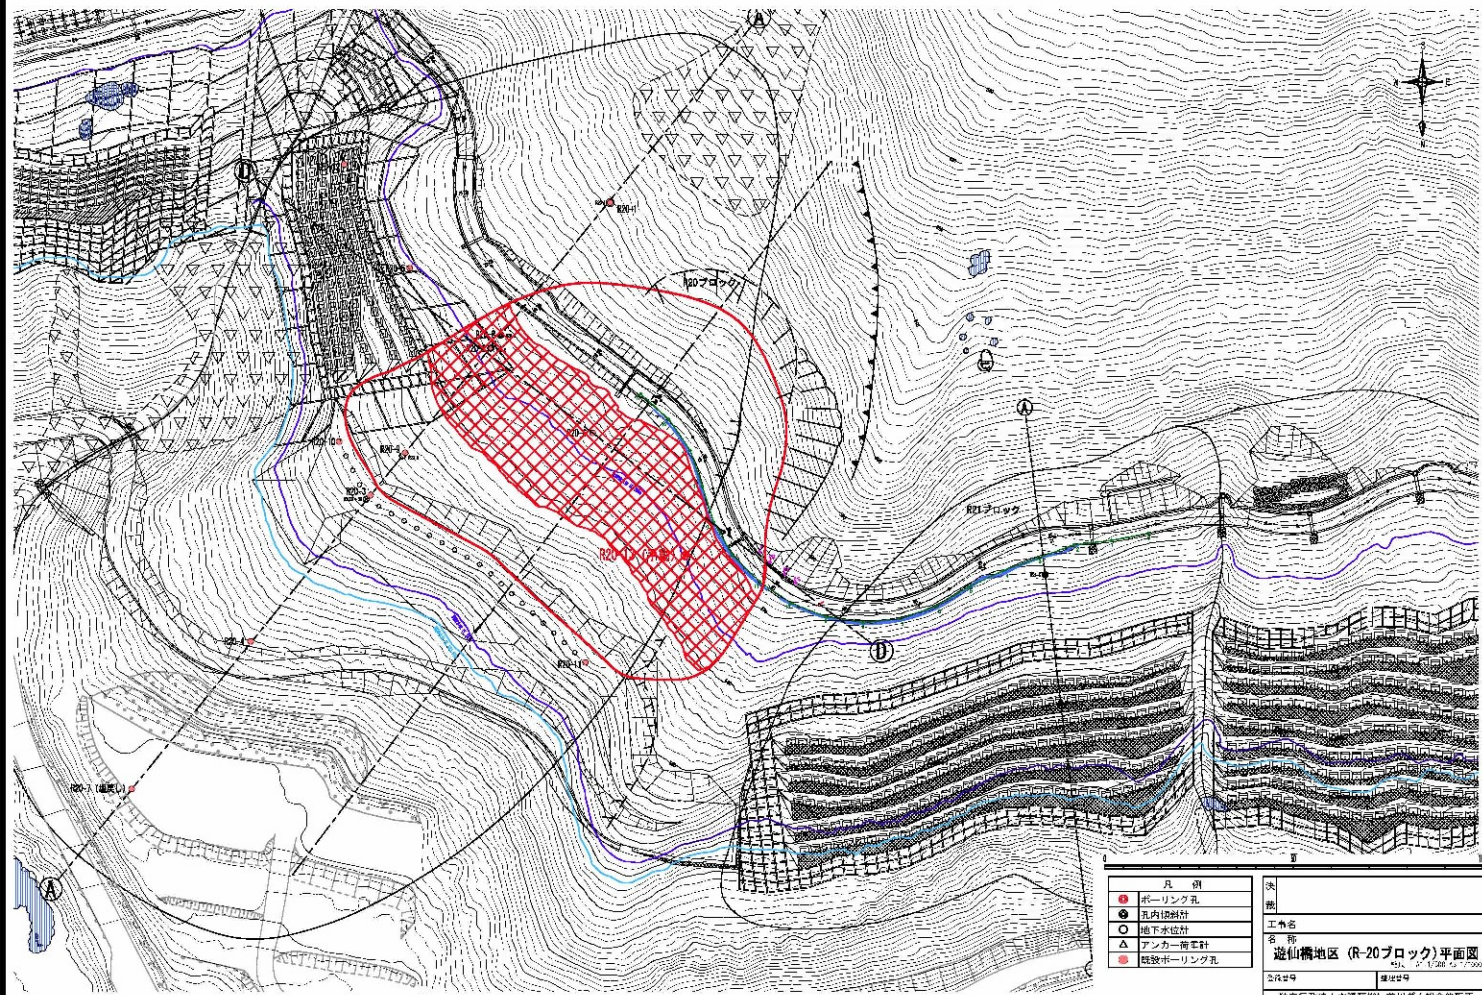

B測線断面図

A1: S-1/ 500
A3: S-1/1000

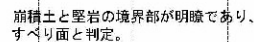

決 裁		
工事名		
名称	林	
	遊仙橋地区 (R-20ブロック)断面図	
	縮尺	縦1/500 横1/100
図号	竣工図	
独立行政法人水資源機構・荒川ダム総合管理所		